




SÖDERBO NR 20

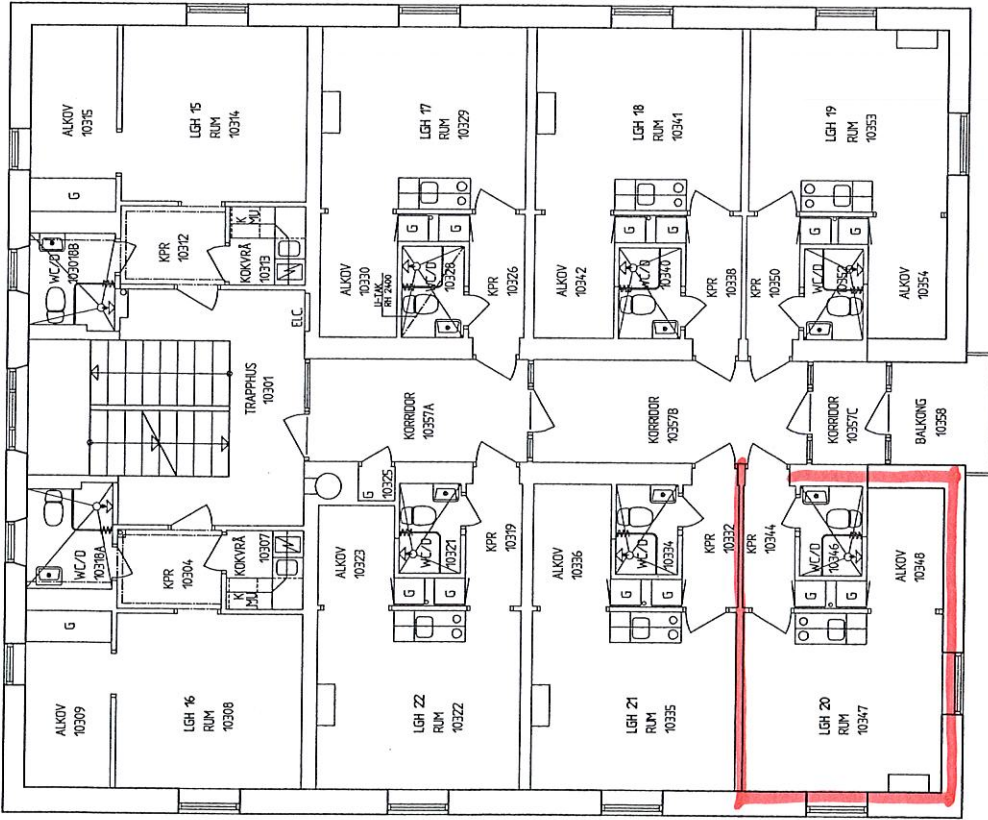

RELATIONSHANDLING	UTSALA	AT	2007-07-05
REVISOR			

CREACON
 SIDA
 FÖRSTÄDAN 10, SE 191 30
 TELEFON: 0870 33 00, TELEFAX: 0870 33 01
 E-POST: info@creacon.se
 WWW: www.creacon.se

PROJEKT NR: 003114
 FÖRSTÄDAN: SÖDERBO NR 20
 2006-09-17, Åsa Thorsson
 PLAN 10
 150.00
 100.00
 003 114 10 00 A030014