SÖDERBO NR 1

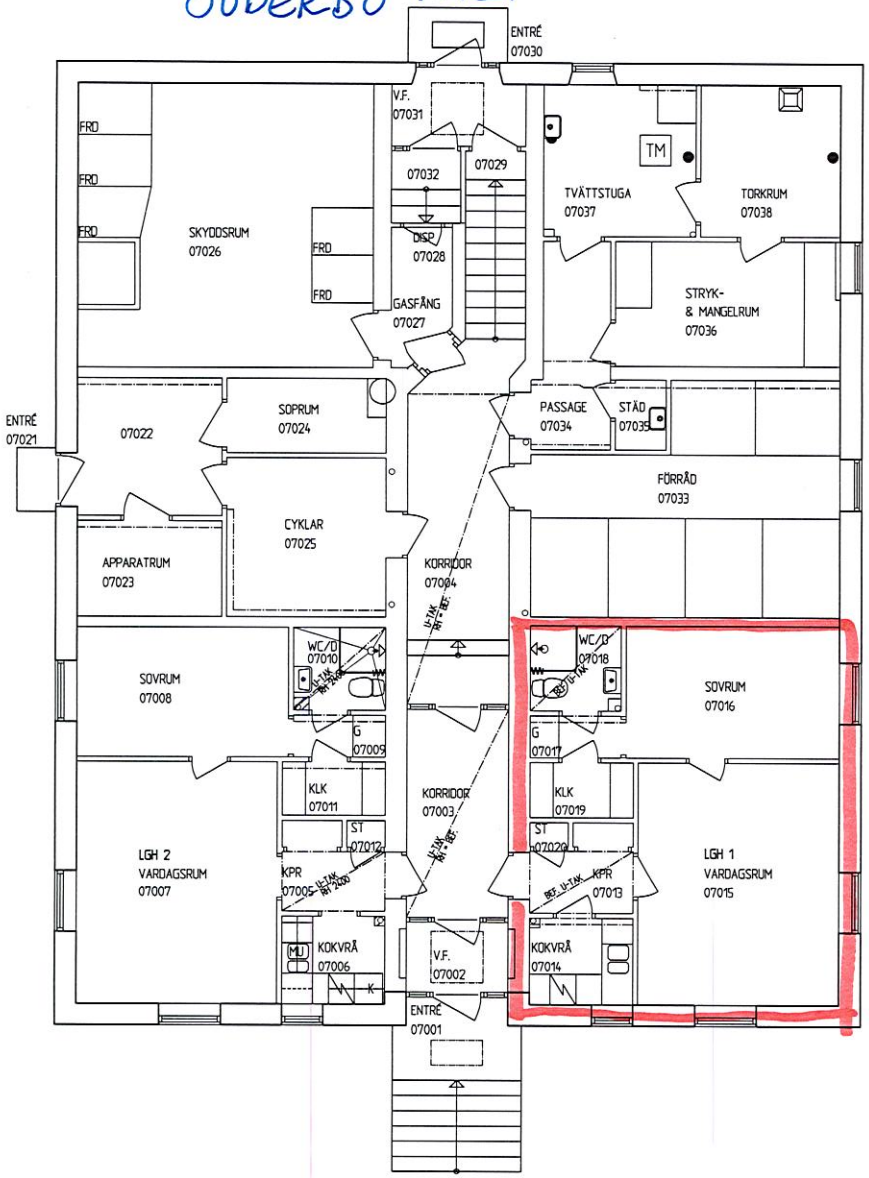

	RELATIONSHANDLING	01234	ÅT	2007-07-02
BET	ÄNDRINGEN AVSER	PROJEKT NR	TECK	DATUM

LOKALRIKSANTIKVARIE/-EKSTION

PROJEKTÖR
CREACON HKAB
BOX 505 – Kurt Ju:s Väg 81, 301 80 HALMSTAD
TELEFON: 035-16 03 00, TELEFAX: 035-21 09 81

PROJEKT NR	GENOMFÖRAS AV	HANDLÄGGARE
01234-015	ÅT	ÅT

DATUM 2006-03-17 | ANSVARIG Åsa Thorsson

LANDSTINGET HALLAND
LANDSTINGSFASTIGHETER
SÖDERBO

PLAN 07 SKALA 1:50 (A1) 1:100 (A3)

FASTIGHET	SYSSLAD	PLAN	HUSDEL	RITNINGSNUMMER	BET
003	114	07	00	A030:011	

XREF: K:\A1000-49\61010\05382\a-relation\A-RITEF\STAPPEL.dwg K:\A1000-49\61010\05382\a-relation\A-RITEF\A030F011.dwg

LAGER: c:\POINTS.01g\POINTS.Pm

PLOTT: 2007-11-21 kl 10:16 K:\A1000-49\61010\05382\a-relation\A-RITEF\A030F011.dwg CREACON HKAB