SÖDERBO NR 10

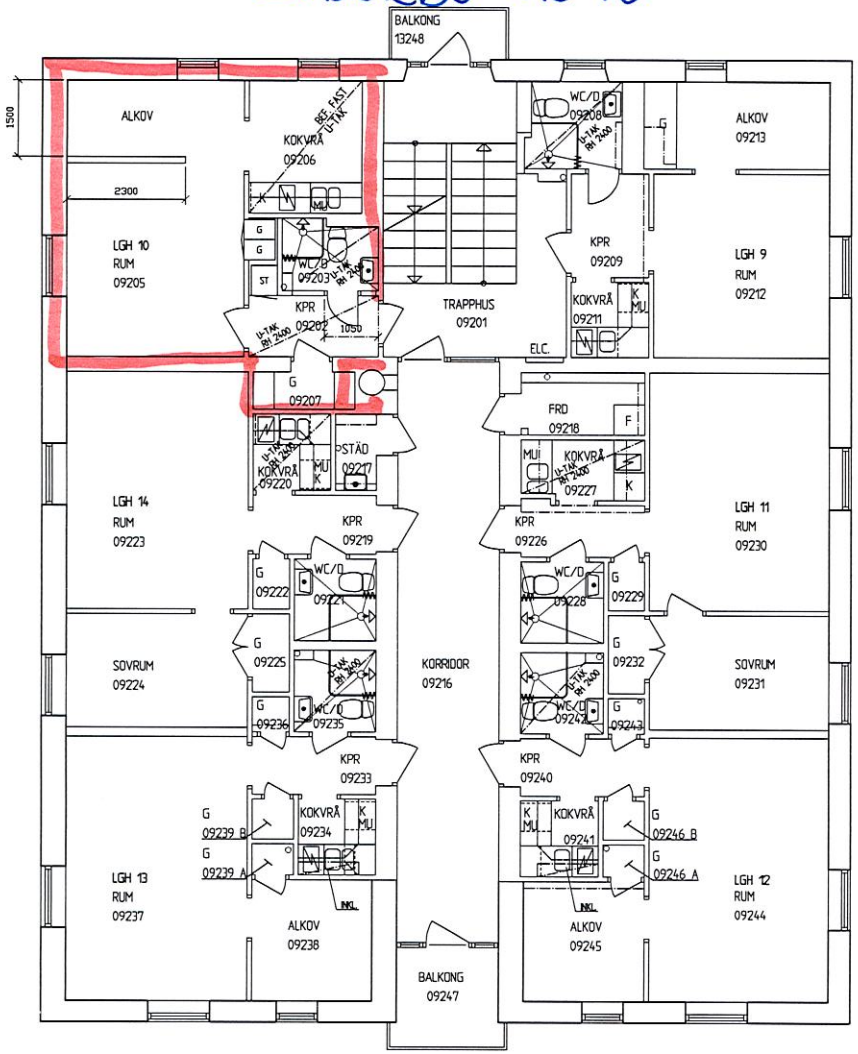

	RELATIONSHANDLING	01234	ÅT	2007-07-02
BET	ÄNDRINGEN AVSER	PROJEKT NR	SIGN	DATUM

LOKALISERINGSFIGUR/-SEKTION

PROJEKTÖR:

CREACON HKAB

BOX 506 – Kort 10.a Väg 81, 301 80 HALMSTAD
TELEFON: 035-18 03 00, TELEFAX: 035-21 09 81

PROJEKT NR	GRANSKAD AV	HANDLÄGGARE
01234-015	ÅT	ÅT

DATUM	ANSVARIG
2006-03-17	Åsa Thorsson

LANDSTINGET HALLAND

LANDSTINGSFASTIGHETER

SÖDERBO

PLAN 09

SKALA 1:50 (A1) 1:100 (A3)

FASTIGHET	SYSTEMNR	PLAN	HUSDEL	RITNINGSNUMMER	BET
003	114	09	00	A030:013	

XREF: K:\K000-49\K010\05362\a-relation\A-RITDEF\STANPEL.dwg K:\K000-49\K010\05362\a-relation\A-RITN\A030013.dwg

LAGER: c:\POINTS.Cfg\POINTS.Ppm

PLOT: 2007-11-21 14 10:14 K:\K000-49\K010\05362\a-relation\A-RITDEF\A030013.dwg CREACON HKAB