SÖDERBO 11

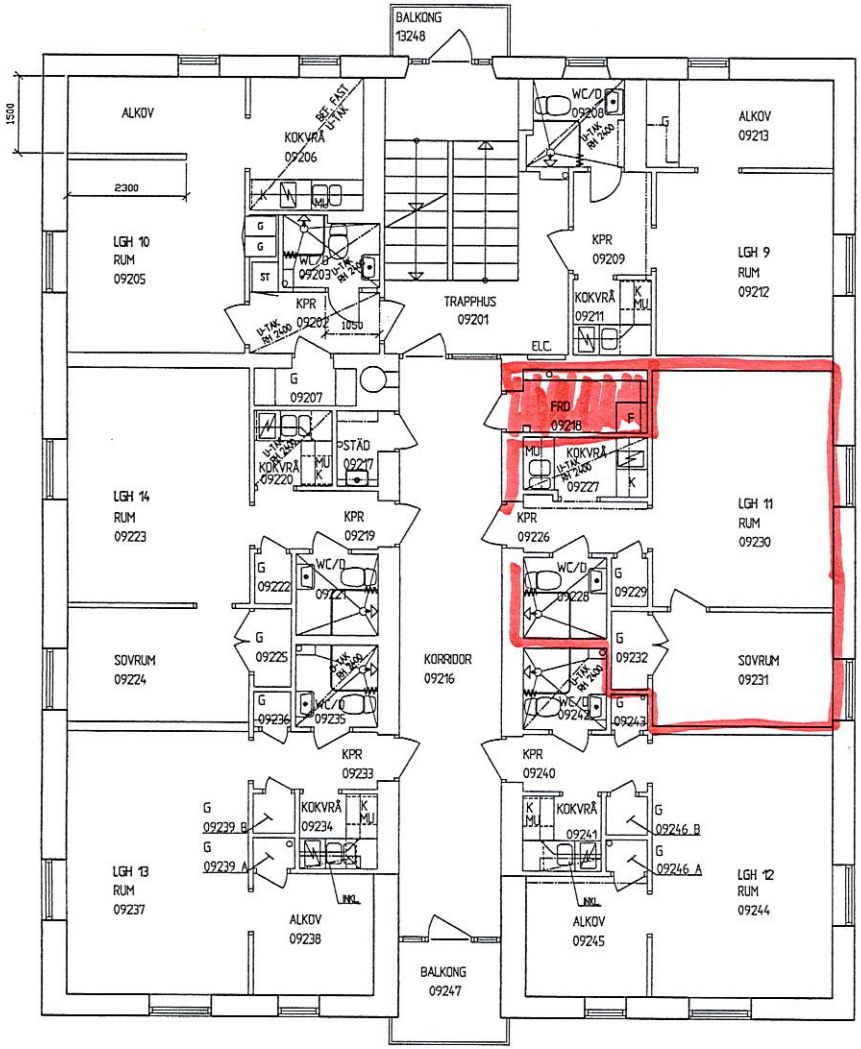

	RELATIONSHANDLING	01234	ÅT	2007-07-02
NET	ÄNDRINGEN AVSER	PROJEKT NR	SIGN	DATUM

LOKALISERINGSFRIJA/-SEKTION

PRODUKTÖR
CREACON HSCAB
BOX 505 – Karl XIIs Väg 81, 301 80 HALMSTAD
TELEFON: 035-10 03 00, TELEFAX: 035-21 09 81

PROJEKT NR	GRANSKAD AV	HANDLÄGGARE
01234-015	ÅT	ÅT

DATUM	ANSVARIG
2006-03-17	Åsa Thorsson

LANDSTINGET HALLAND
LANDSTINGSFASTIGHETER
SÖDERBO

PLAN 09 SKALA 1:50 (A1) 1:100 (A3)

FASTIGHET	SYSTEMAD	PLAN	HANDL.	RITNINGSNUMMER	I NET
003	114	09	00	A030:013	

XREF: K:\K0000-19\K0100\05362\arkitekt\A-RITNING\A030\A030013.dwg
LAGER: c:\POINTS.Cfg\POINTS.pm
PLOTT: 2007-11-21 kl. 13:14 K:\K0000-19\K0100\05362\arkitekt\A-RITNING\A030\A030013.dwg CREACON HSCAB