SÖDERBO NR 13

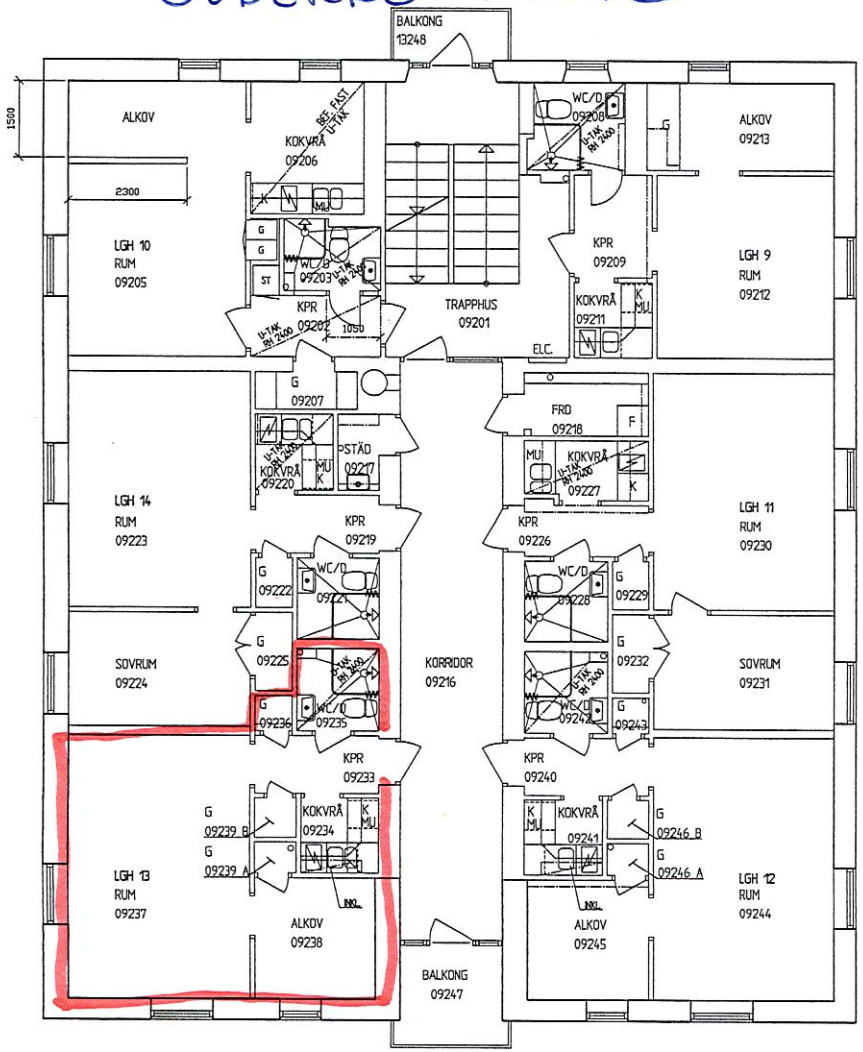

	RELATIONSHANDLING	01234	ÅT	2007-07-02
BET	ÄNDRINGEN AVSER	PROJEKT NR	SIGN	DATUM

LOKALBEHOVSPLAN/-REVISION

PROJEKTÖR
CREACON
HSCAB

BOX 505 – Karl XI:s Väg 81, 301 80 HALMSTAD
TELEFON: 035-18 03 00, TELEFAX: 035-21 09 81

PROJEKT NR	GRANSKAD AV	HANDLÄGGARE
01234-015	ÅT	ÅT

DATUM 2006-03-17 ANSVARIG Åsa Thorsson

LANDSTINGET HALLAND
LANDSTINGSFASTIGHETER
SÖDERBO

PLAN 09 SKALA 150 (A1) 1:100 (A3)

FASTIGHET	SYSTEMRAD	PLAN	NIVÅ	RITNINGSNUMMER	BET
003	114	09	00	A030:013	

XREF: K:\A1000-19\A030\SÖDERBO-redan\V-RITNING\STANDARD-Sv-01.dwg 01.03.2006-09:15 CREACON-HSCAB

LAGER: c:\PONTS.Cfg\PONTS.Pm

PLOT: 2007-11-21 kl 10:14 K:\A1000-19\A030\SÖDERBO-redan\V-RITNING\A030013.dwg CREACON HSCAB