SÖDERBO NR 14

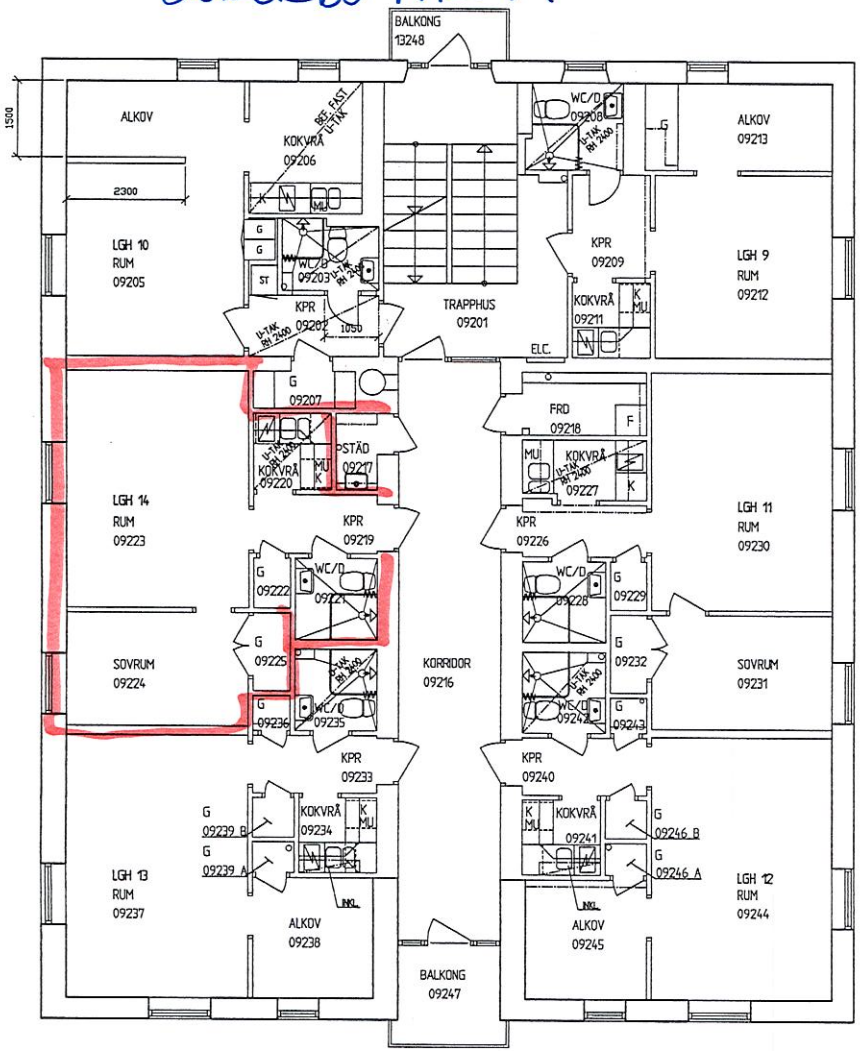

	RELATIONSHANDLING	01234	ÅT	2007-07-02
BET	ÄNDRADE AVSEE	PROJEKT NR	SIGN	DATUM

LOKALISERINGSFRIJR/-SEKTION

PROJEKTÖR
CREACON HKAB
BOX 505 – Karl XI:s Väg 81, 301 80 HALMSTAD
TELEFON: 035-18 03 00, TELEFAX: 035-21 09 81

PROJEKT NR	RITAREAD AV	HANDLÄGGARE
01234-015	ÅT	ÅT

DATUM 2006-03-17 GRANSKAD Åsa Thorsson

LANDSTINGET HALLAND
LANDSTINGSFASTIGHETER
SÖDERBO

PLAN 09 SKALA 150 (A1) 1:100 (A3)

FASTIGHET	SYSTEMAD	PLAN	HUSDEL	RITNINGSNUMMER	BET
003	114	09	00	A030:013	

CREACON HKAB

RUTN: 2007-11-21 Kl. 10:14 K:\0300-\79\0170\05362\a-relation\X-RITEF\A030013.dwg

XREF: K:\0300-\79\0170\05362\a-relation\X-RITEF\STAMPEL.dwg K:\6000-\79\6170\05362\a-relation\X-RITN\A009090\.dwg

LAGER: c:\POINTS.Cig\POINTS.Pm