SÖDERBO NR 15

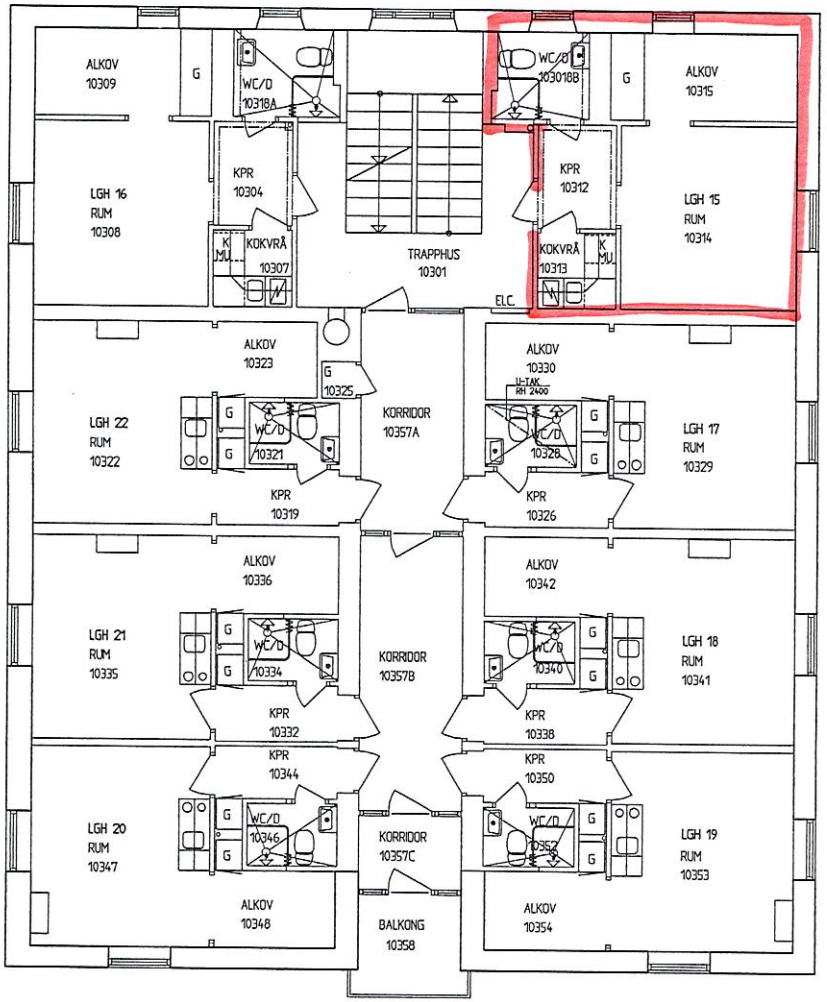

	RELATIONSHANDLING	01234	ÅT	2007-07-02
RET	BESKRIVNING ÄNDER	PROJEKT NR	SIGN	DATUM

LOKALUPPVÄRMNINGSLAV/-SECTION

PROJEKTÖR
CREACON HECAB
BOX 505 – Kat 10:a Vägg 81, 301 80 HALMSTAD
TELEFON: 035-18 03 00, TELEFAX: 035-21 09 81

PROJEKT NR 01234-015	GRANSKAD AV ÅT
DATUM 2006-03-17	ANSVARIG Åsa Thorsson

LANDSTINGET HALLAND
LANDSTINGSFASTIGHETER
SÖDERBO

PLAN 10 SKALA 150 (A0) 1:300 (A3)

FASTIGHET	BYGGNAD	PLAN	HUSDEL	BYGGNADSNAMN	RET
003	114	10	00	A030:014	

PLOTT: 2007-11-21 kl. 13:11 K:\6100-\6100\5\5382\-n-ritning\01234-015\01234-015.dwg

LAGER: c:\POINTS.0\g\POINTS.pm

