Söderbo nr 16

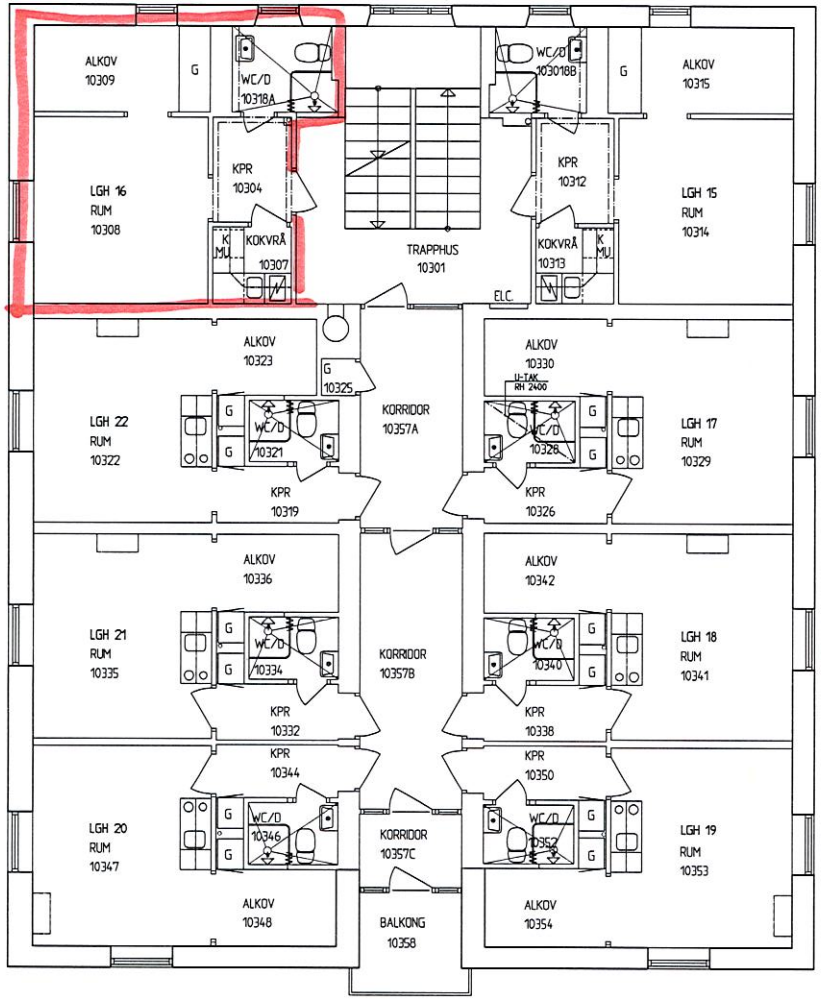

	RELATIONSHANDLING	01234	ÅT	2007-07-02
SET	ÄNDRINGEN AVSER	PROJEKT NR	SIGN	DATUM

LOKALREDOVISNING/-REDOVISN

PROJEKTÖR
CREACON HKAB
BOX 305 – Kort 10:s Väg 81, 301 80 HALMSTAD
TELEFON: 035-18 03 00, TELEFAX: 035-21 09 81

PROJEKT NR	GRANSKAD AV	HANDLÄGGARE
01234-015	ÅT	ÅT

DATUM 2006-03-17 ÄRENDE Åsa Thorsson

LANDSTINGET HALLAND
LANDSTINGSFASTIGHETER
SÖDERBO

PLAN 10 SKALA 150 (A1) 1:100 (A3)

FASTIGHET	BYGGNAD	PLAN	HUSDEL	RITNINGSNUMMER	SET
003	114	10	00	A030:014	

PLOT: 2007-11-21 kl. 16:11 K:\&1000-19\&1910\05382\a-relation\A-RITNING\A030\014.dwg CREACON HKAB

XREF: K:\&1000-19\&1910\05382\a-relation\A-RITNING\STAMPEL.dwg K:\&1000-19\&1910\05382\a-relation\A-RITNING\X30P1001.dwg

LAGER: c:\POINTS.Org\POINTS.Ppm