SÖDERBO NR 17

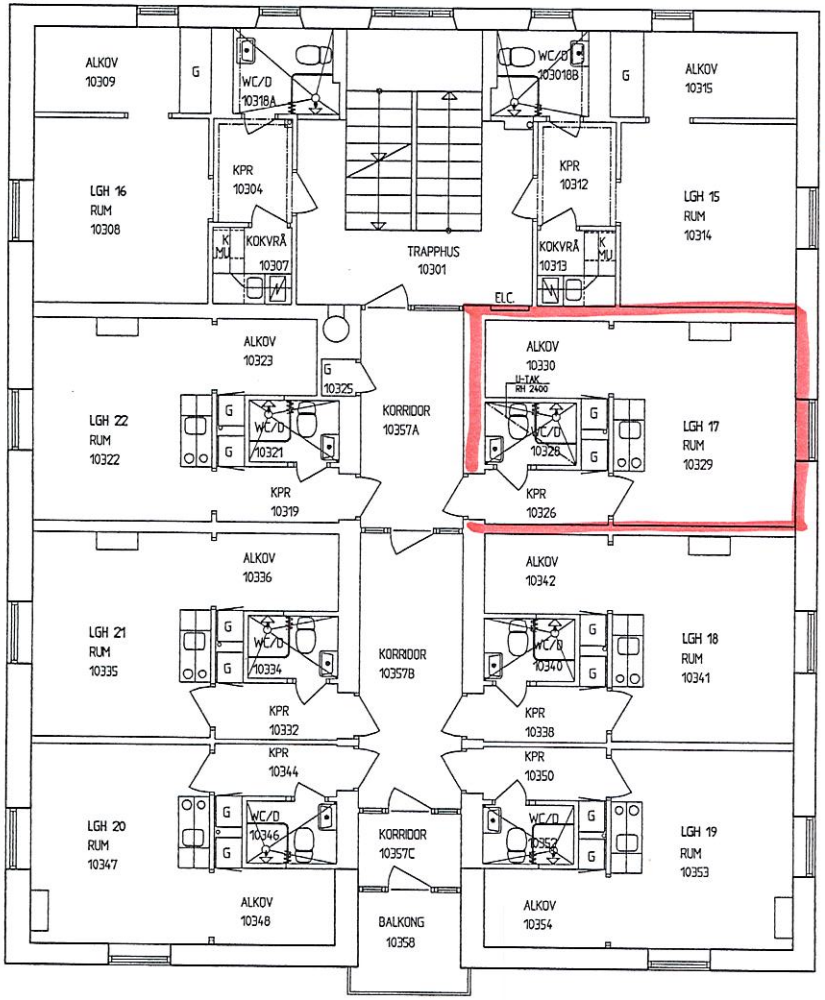

	RELATIONSHANDLING	01234	ÅT	2007-07-02
RET	ÄNDRING AV REN	PROJEKT NR	SIGN	DATUM

LINJEBEGRÄNSNING/-REGION

PROJEKTÖR
CREACON HECAB
BOX 805 – Karl XI:s Väg 81, 301 80 HALMSTAD
TELEFON: 035-16 03 00, TELEFAX: 035-21 09 81

PROJEKT NR	GRANSKAD AV	KONTROLLERAD AV
01234-015	ÅT	ÅT

DATUM 2006-03-17 ÄNDRAD Åsa Thorsson

LANDSTINGET HALLAND
LANDSTINGSFASTIGHETER
SÖDERBO

PLAN 10 SKALA 150 (A1) 1:100 (A3)

FASTIGHET	BYGGNAD	PLAN	NIVÅ	BENÄMNINGSNR	RET
003	114	10	00	A030:014	

PLOTT 2007-11-21 KL 10:11 K:\61000-69\61010\05302\a-ritningar\A-RITNINGAR\A030014.dwg CREACON 1998

XREF: K:\61000-69\61010\05302\a-ritningar\A-RITNINGAR\STAMPEL.dwg K:\61000-69\61010\05302\a-ritningar\A-RITNINGAR\A030014.dwg

LAGER: c:\POINTS.0\dg\POINTS.pm