SÖDERBO NR 18

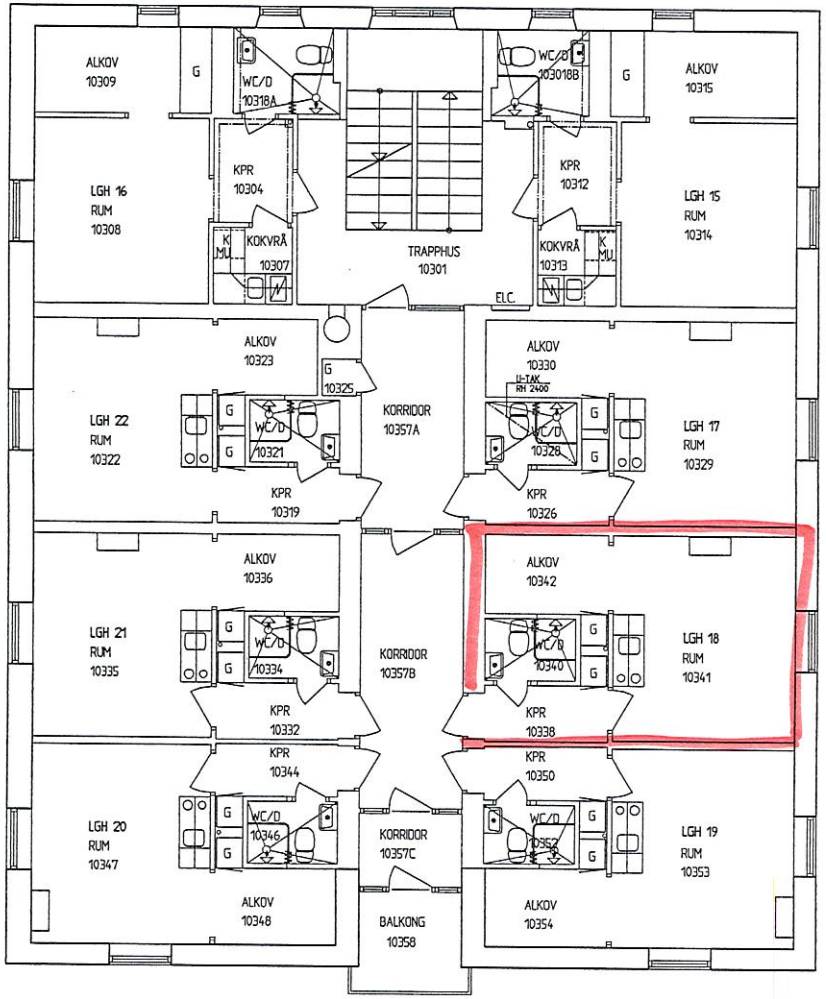


| | | | | |
|---|---|---|---|---|
| | RELATIONSHANDLING | 01Z34 | ÅT | 2007-07-02 |
| RET | ÄNDRINGEN AVSER | PROJEKT NR | SIGN | DATUM |

LOKALREGISTERKARTA/-RUTNÄT

PROJEKTÖR
CREACON HSCAB

BOX 805 – Kref 20 • Vägg 81, 301 80 HALMSTAD
TELEFON: 035-18 03 00, TELEFAX: 035-21 09 81

| PROJEKT NR | GRANSKAD AV | HANDLÄGGARE |
|---|---|---|
| 01Z34-015 | ÅT | ÅT |

DATUM 2006-03-17 ANSVARIG Åsa Thorsson

# LANDSTINGET HALLAND
LANDSTINGSFASTIGHETER
SÖDERBO

PLAN 10 SKALA 150 (A1) 1:100 (A3)

| FASTIGHET | BYGGNAD | PLAN | HUSDEL | BYGGNADSNAMN | RET |
|---|---|---|---|---|---|
| 003 | 114 | 10 | 00 | A030:014 | |

PLOT: 2007-11-21 kl. 13:11 K:\9300-49\9300\SÖDERBO-RELATION\V-RITNING\V-RITNING-V30\P10.dwg CREACON 1998

X:\SÖDERBO\9300-49\9300\SÖDERBO-relation\V-RITNING\SÖDERBO-relation\V-RITNING-V30\P0010.dwg

LAGER: c:\POINTS.Dig\POINTS.Pgm