SÖDERBO NR 19

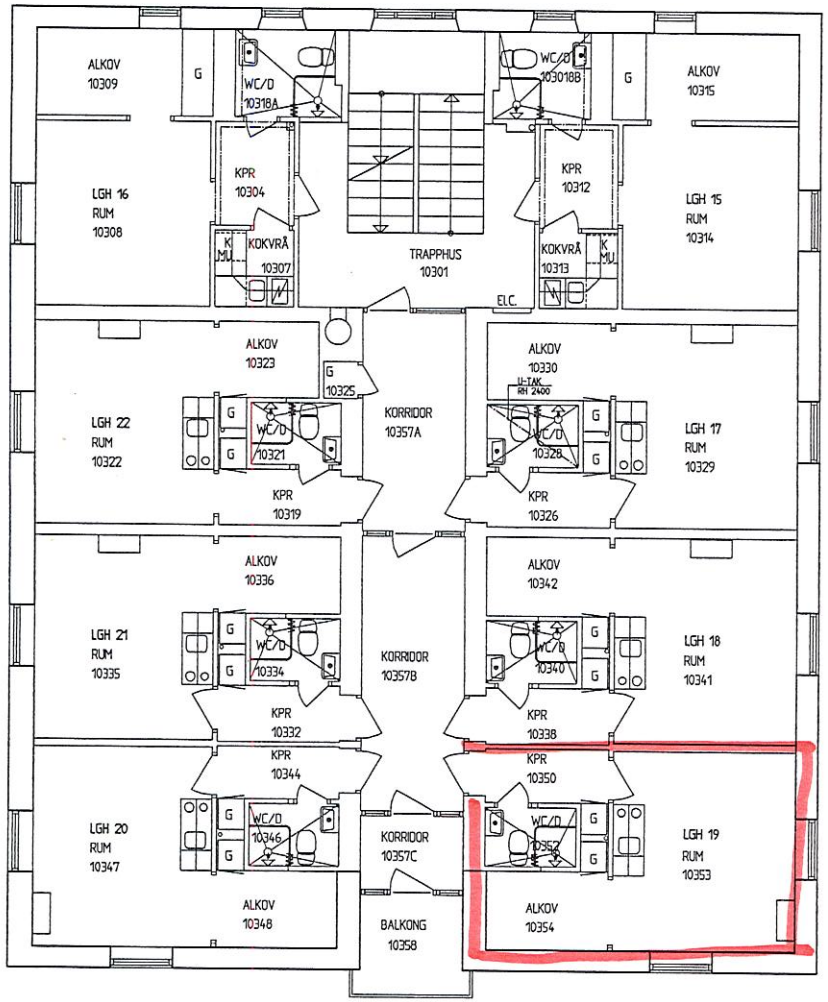

	RELATIONSHANDLING	01234	ÅT	2007-07-02
NR	ÄNDRING AVSER	PROJEKT NR	SIGN	DATUM

LOKALUTBYGGNADSKONTOR/-SEKTION

PROJEKTÖR
CREACON HECAB
BOX 805 – Karl XI:s Väg 81, 301 80 HALMSTAD
TELEFON: 035-18 53 00, TELEFAX: 035-21 09 81

PROJEKT NR 01234-015	GRANSKAD AV ÅT / HANDLÄGGARE ÅT
DATUM 2006-03-17	ANSVARIG Åsa Thorsson

LANDSTINGET HALLAND
LANDSTINGSFASTIGHETER
SÖDERBO

PLAN 10 SKALA 150 (A1) 1:100 (A3)

FASTIGHET	BYGGNAD	PLAN	MODEL	RITNINGSNUMMER	NKT
003	114	10	00	A030:014	

LAGER: c:\POINTS.01g\POINTS.pm