SÖDERBO NR 2

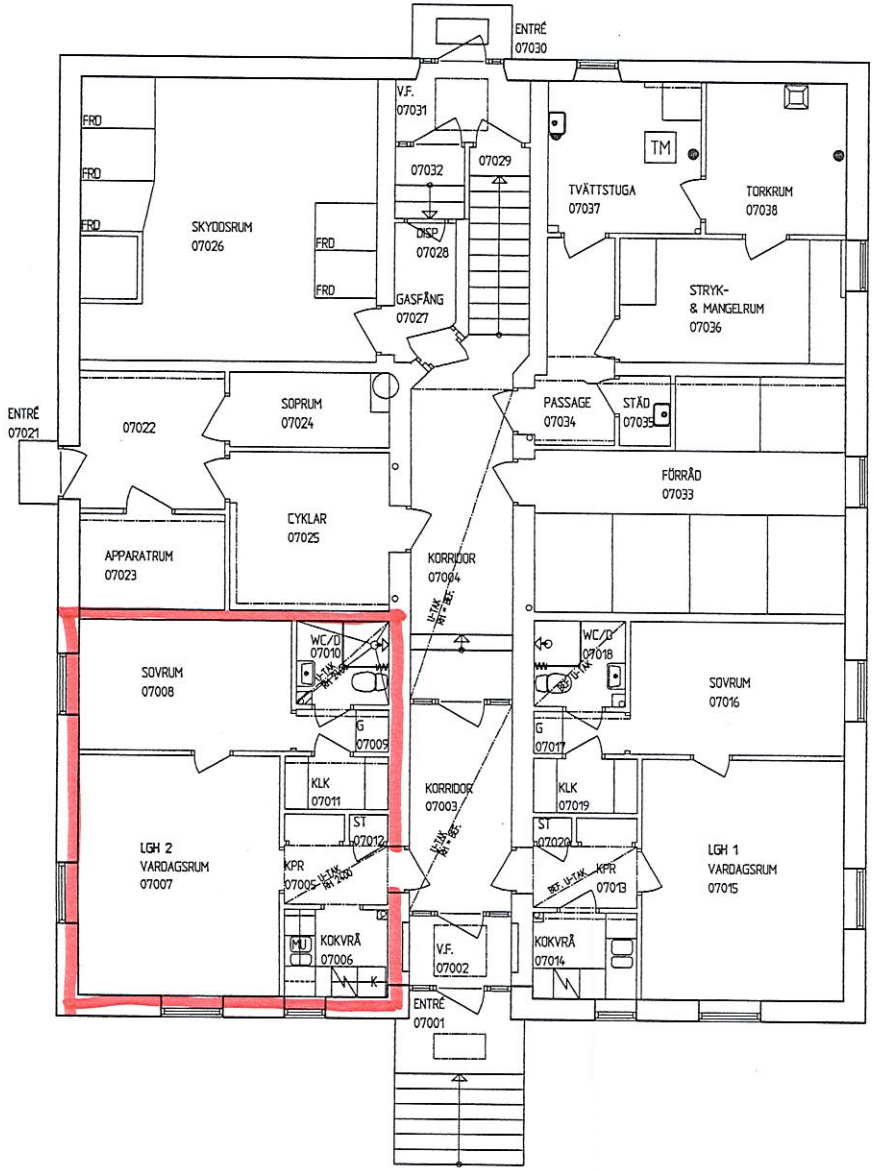

	RELATIONSHANDLING	01234	ÅT	2007-07-02
SIGT	ÄNDRINGEN AVSER	PROJEKT NR	SIGN	DATUM

LOKALBEHÖVSKULE/-SEKTION

PROJEKTÖR
CREACON HSCAB
BOX 905 – Kari 10:a Vägg 81, 301 80 HALMSTAD
TELEFON: 035-18 03 00, TELEFAX: 035-21 09 81

PROJEKT NR	GRANSKAD AV	HANDLÄGGARE
01234-015	ÅT	ÅT
DATUM	ÄNDRAD	
2006-03-17	Åsa Thorsson	

LANDSTINGET HALLAND
LANDSTINGSFASTIGHETER
SÖDERBO

PLAN 07 SKALA 150 (A1) 1:100 (A3)

FASTIGHET	BYGGNAD	PLAN	HANDL.	ÄNDRINGSNUMMER	SIGT
003	114	07	00	A030:011	

XREF: K:\61000-69\61010\05382\a-ritning\A-RITNING\A-RITNING.dwg K:\61000-69\61010\05382\a-ritning\A-RITNING\STANPEL.dwg

LAGER: c:\POINTS.Ctg\POINTS.Pnt

PLOTT: 2007-11-21 kl. 10:16 K:\61000-69\61010\05382\a-ritning\A-RITNING\A030011.dwg CREACON HSAB