SÖDERBO NR 21

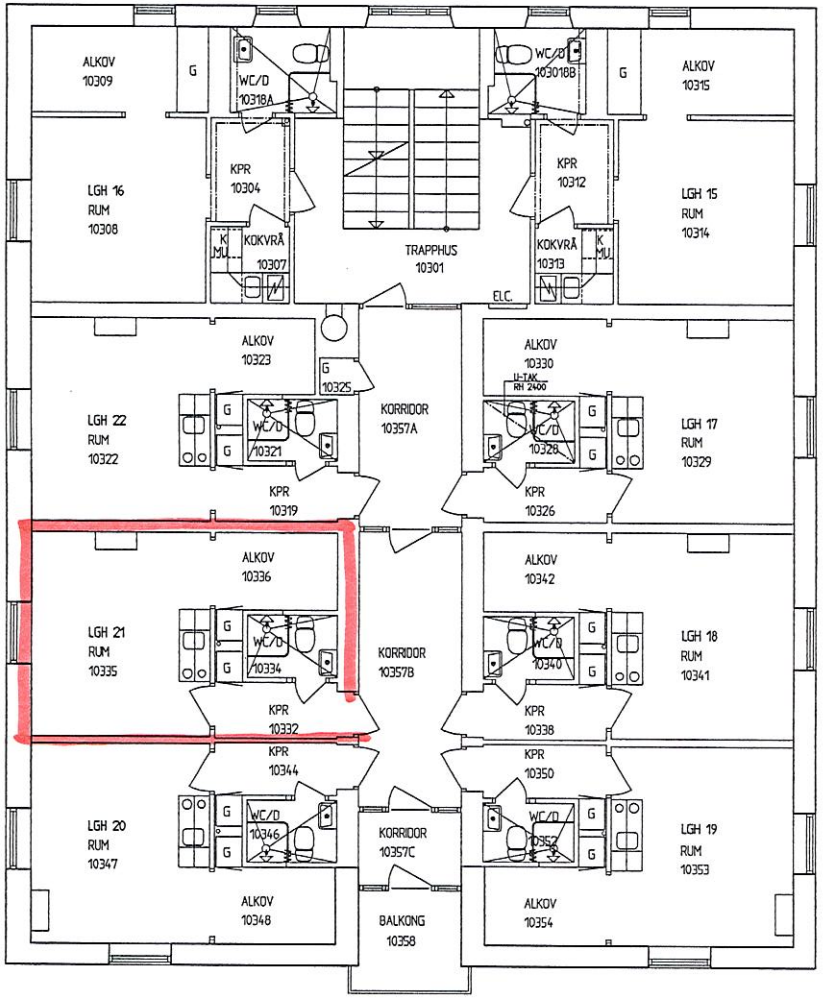

	RELATIONSHANDLING	01234	ÅT	2007-07-02
RET	ÄNDRINGEN AVSER	PROJEKT NR	SIGN	DATUM

LOKALISERINGSTEKN./-SECTION

PROJEKTÖR
CREACON HICAB
BOX 805 – Kungl. Ingg. Bl. 301 80 HALMSTAD
TELEFON: 035-18 03 00, TELEFAX: 035-21 09 81

PROJEKT NR	GRANSKAD AV	HANDLÄGGARE
01234-015	ÅT	ÅT

DATUM 2006-03-17 | ANSVARIG Åsa Thorsson

LANDSTINGET HALLAND
LANDSTINGSFASTIGHETER
SÖDERBO

PLAN 10 SKALA 1:50 (A1) 1:100 (A3)

FASTIGHET	BYGGNAD	PLAN	NUMMER	BYGGNADSNUMMER	RET
003	114	10	00	A030:014	

PLOTT: 2007-11-21 14 10:11 K:\6900-49\6910\35820\arkitekt\A-RITNING\A030014.dwg CREACON HICAB

REF: K:\6900-49\6910\35820\arkitekt\STAPEL.dwg K:\6900-49\6910\35820\arkitekt\A-RITNING\A030014.dwg

LAGER: c:\POINTS\Cg\POINTS.pm