Söderbo nr 22

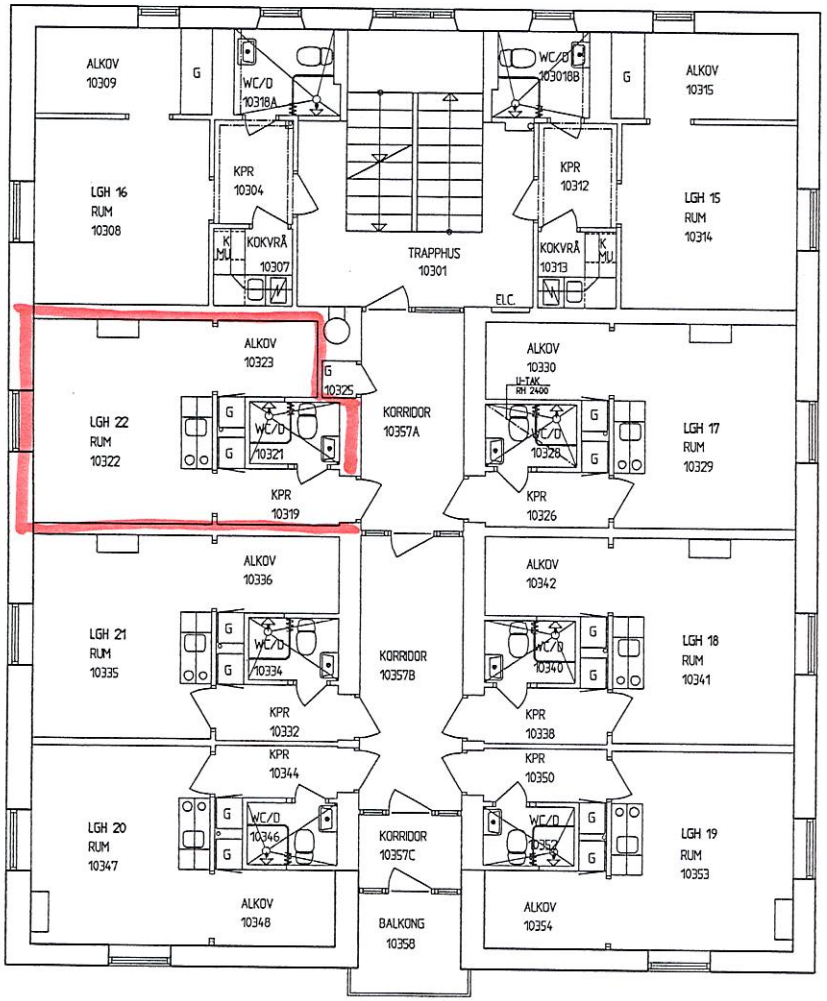

	RELATIONSHANDLING	01234	ÅT	2007-07-02
REV	ÄNDRING AVSER	PROJEKT NR	SIGN	DATUM

LOKALUSTRÅLNINGSFILM/-RUTNÄT

PROJEKTÖR
CREACON HSCAB
BOX 805 – Karl XI:s Väg 81, 301 80 HALMSTAD
TELEFON: 035-18 03 00, TELEFAX: 035-21 09 81

PROJEKT NR	RITAREN AV	KANSLIKODPNR
01234-015	ÅT	ÅT

DATUM 2006-03-17 ÄNDRAD Åsa Thorsson

LANDSTINGET HALLAND
LANDSTINGSFASTIGHETER
SÖDERBO

PLAN 10 SKALA 150 (A1) 1:100 (A3)

FASTIGHET	BYGGNAD	PLAN	MODELL	RITNINGSNUMMER	REV
003	114	10	00	A030:014	

XREF: K:\6000-49\6910\X5382\a-ritning\A-RITNING-STAMPEL.dwg, K:\6000-49\6910\X5382\a-ritning\A-RITNING-U30P001.dwg

LAGER: c:\POINTS\Cfg\POINTS.pm

PLOTT: 2007-11-21 kl. 10:11 K:\6000-49\6910\X5382\a-ritning\A-RITNING-U030014.dwg CREACON 14.18