SÖDERBO NR 4

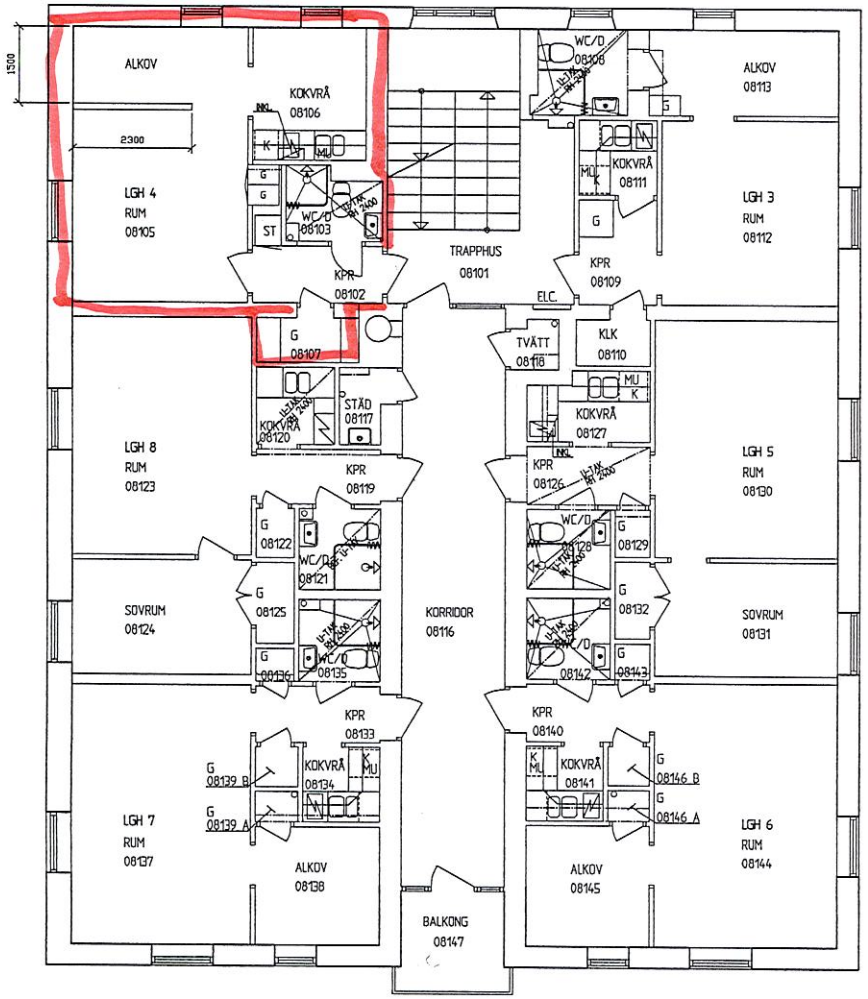

	RELATIONSHANDLING	01234	ÅT	2007-07-02
ÄNT	ÄNDRADE AVSER	PROJEKT NR	SIGN	DATUM

LOKALISERINGSSTAL/-KOORDINATER

PROJEKTÖR
CREACON
HSCAB

PROJEKT NR 01234-015	GRANSKAD AV ÅT	HANDLÄGGARE ÅT
DATUM 2006-03-17	RITARE Åsa Thorsson	

LANDSTINGET HALLAND
LANDSTINGSFASTIGHETER
SÖDERBO

PLAN 08 SKALA 150 (A1) 1:100 (A3)

FASTIGHET	BYGGNAD	PLAN	MODEL	RITNINGSNUMMER	ÄNT
003	114	08	00	A030:012	

CREACON HN 98
RUTE: 2007-11-21 kl 10:5 K:\41000-49\41010\05382-ombyggnad-RITNING\A030012.dwg

XREF: K:\41000-49\41010\05382-ombyggnad-RITNING\STAMPEL.dwg K:\41000-49\41010\05382-ombyggnad-RITNING\A030012.dwg

LAGER: o:\POINTS.Ofg\POINTS.Pym