SÖDERBO NR 5

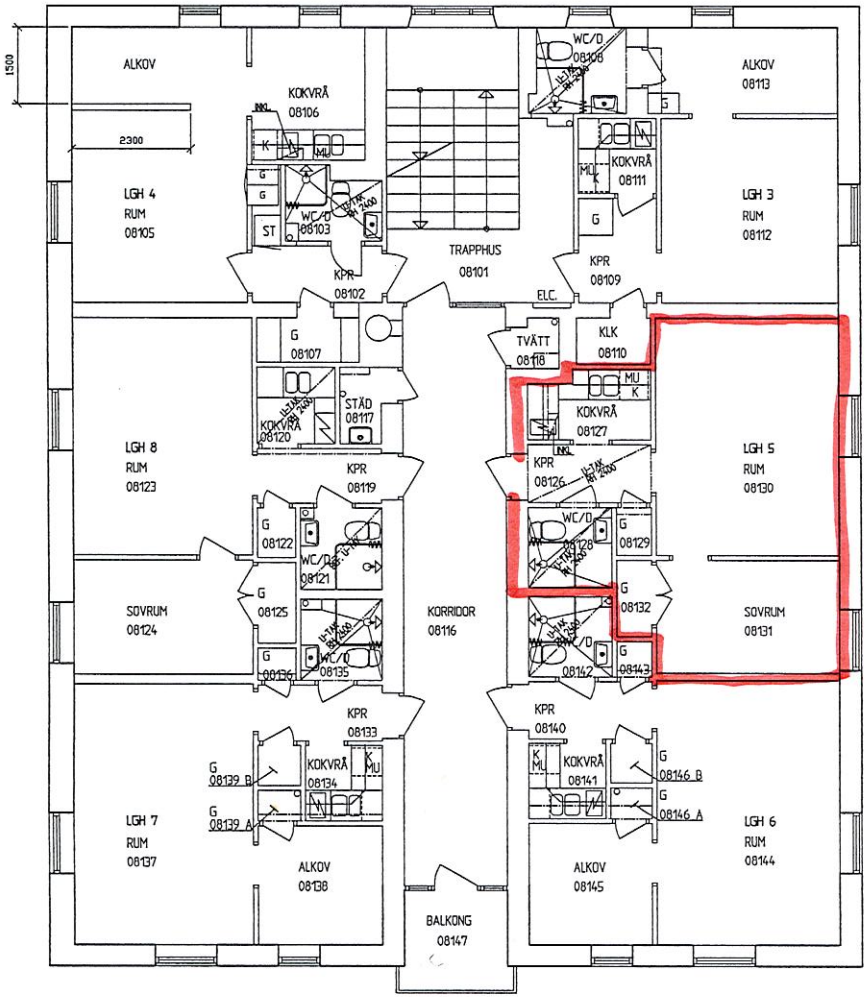

	RELATIONSHANDLING	01234	ÅT	2007-07-02
ÄNDRADES AVSER		PROJEKT NR	SIGN	DATUM

LOKALISERINGSTAVLA/-SECTION

PRODUCERAD AV
CREACON HICAB
BOX 505 – Karl XI:s Väg 81, 301 80 HALMSTAD
TELEFON: 035-18 03 00, TELEFAX: 035-21 09 81

PROJEKT NR	GRANSKAD AV	HANDLÄGGARE
01234-015	ÅT	ÅT

DATUM 2006-03-17 | ANSVARIG Åsa Thorsson

LANDSTINGET HALLAND
LANDSTINGSFASTIGHETER
SÖDERBO

PLAN 08 SKALA 1:50 (A1) 1:100 (A3)

FASTIGHET	BYGGNAD	PLAN	HUSNR.	BYGGNADSNUMMER	I BET
003	114	08	00	A030:012	

PLOT: 2007-11-21 K. 16:15 X:\6100-49\6190\V5302\V5302-F-PLANER\V-RITNING\V5302-F-PLAN-V-RITNING.DWG CREACON HICAB

XREF: X:\6100-49\6190\V5302\V5302-relation\V-RITNING\V-RITNING.dwg X:\6100-49\6190\V5302\V5302-relation\V-RITNING\V5302-F-PLAN-V-RITNING.dwg

LAGER: c:\POINTS.Cfg\POINTS.Ppm