SÖDERBO NR 6

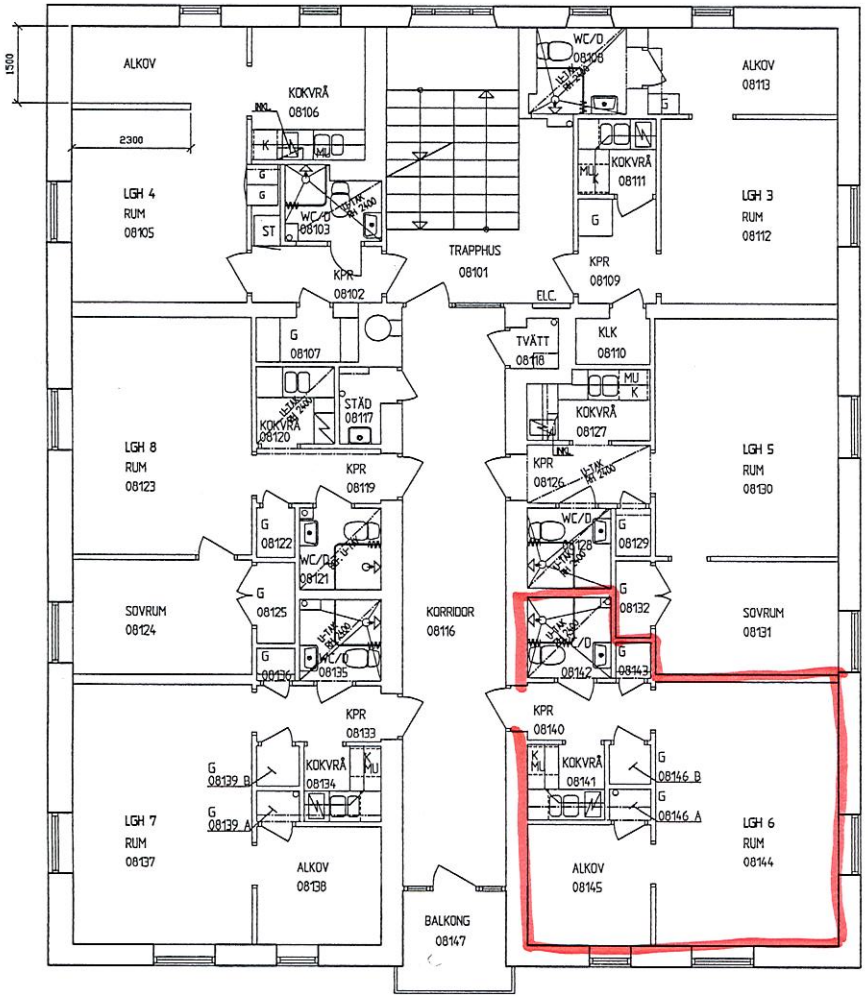

	RELATIONSHANDLING	01234	ÅT	2007-07-02
BET	ÄNDRINGEN AVSER	PROJEKT NR	SIGN	DATUM

LOKALREDOVISNINGSSYSTEM/-EDITION

PROJEKTÖR
CREACON HSCAB

PROJEKT NR 01234-015	GRANSKAD AV ÅT	HANDLÄGGARE ÅT
DATUM 2006-03-17	ANSVARIG Åsa Thorsson	

LANDSTINGET HALLAND
LANDSTINGSFASTIGHETER
SÖDERBO

PLAN 08 SKALA 1:50 (A1) 1:100 (A3)

FASTIGHET	SYSTEMGRUPP	PLAN	HUSDEL	BENÄMNINGSNUMMER	BET
003	114	08	00	A030:012	

PLOT: 2007-11-21 kl. 10:15 X:\6100-49\6100\05012\Planritning\V-RITNING\V30012.dwg CREACON HSCAB

LAGER: c:\POINTS.Cfg\POINTS.Ppm