SÖDERBO NR 7

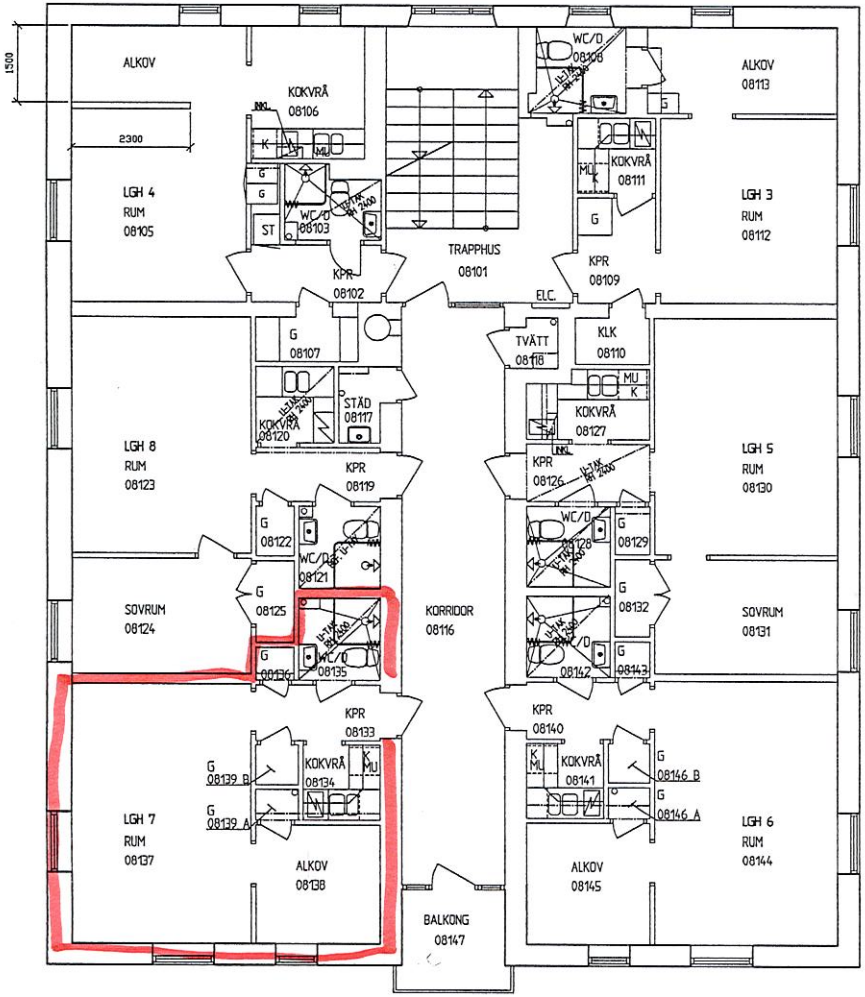

	RELATIONSHANDLING	01234	ÅT	2007-07-02
REV	ÄNDRINGEN AVSER	PROJEKT NR	SIGN	DATUM

LOKALISERINGSFIGUR/-SEKTION

PROJEKTÖR
CREACON HSCAB
BOX 505 – Kori 10 a Vägg 61, 301 80 HALMSTAD
TELEFON: 035-14 03 00, TELEFAX: 035-21 09 81

PROJEKT NR	GRANSKAD AV	HANDLÄGGARE
01234-015	ÅT	ÅT
DATUM	ÄRITHMS	
2006-03-17	Åsa Thorsson	

LANDSTINGET HALLAND
LANDSTINGSFASTIGHETER
SÖDERBO

PLAN 08 SKALA 1:50 (A1) 1:100 (A3)

FASTIGHET	SYSTEMAD	PLAN	MODEL	RITNINGSNUMMER	REV
003	114	08	00	A030:012	

XREF:X:\K1000-49\5610\SÖDERBO\nr-relation\X-RITNING\S3026_nr-relation\X-RITNING\S3026_nr-relation.dwg

LAGER: c:\POINTS.Cfg\POINTS.Pym

PLOT: 2007-11-21 kl. 16:15 K:\K1000-49\5610\SÖDERBO\nr-relation\X-RITNING\S3026_nr-relation.dwg DBE/CON HAND