SÖDERBO NR 8

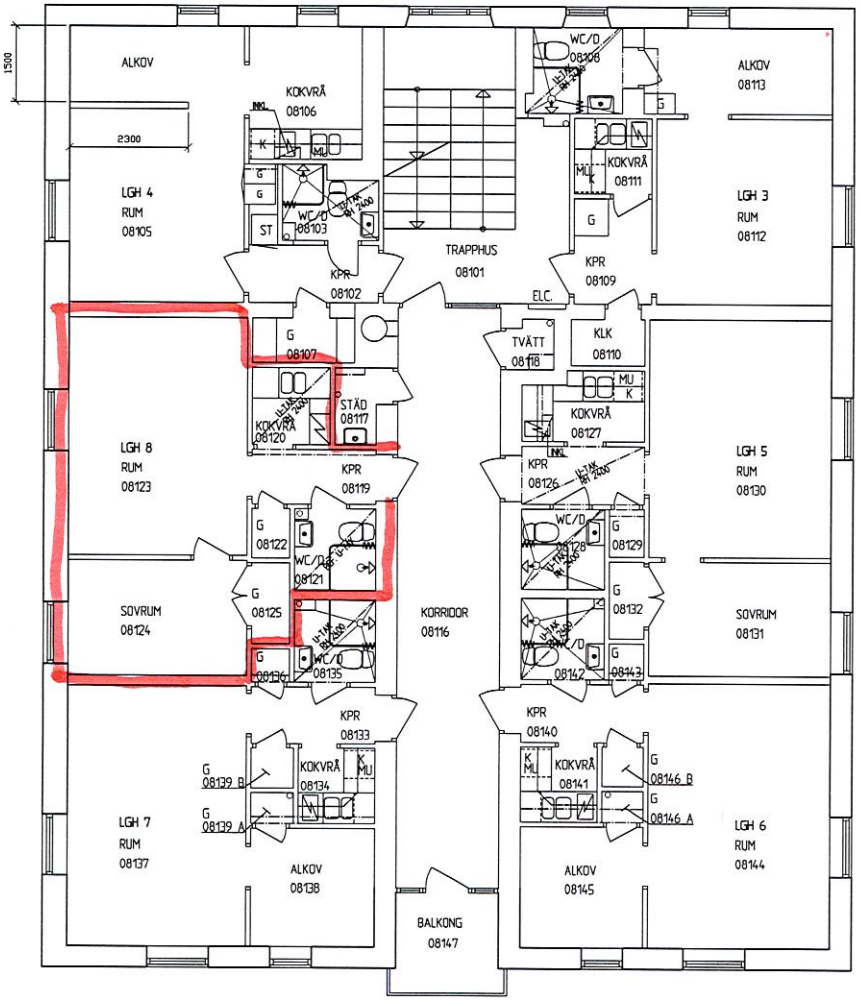


| | | | | |
|---|---|---|---|---|
| | RELATIONSHANDLING | 01234 | ÅT | 2007-07-02 |
| BET | ÄNDRADES AVSER | PROJEKT NR | SIGN | DATUM |

LOKALUTBYGGNADSRITNING/-EDITION

PROJEKTÖR
CREACON HKAB

BOX 505 – Kref 30:a Vägg 81, 301 80 HALMSTAD
TELEFON: 035-18 03 00, TELEFAX: 035-21 09 81

| PROJEKT NR | GRANSKAD AV | GENELGANME |
|---|---|---|
| 01234-015 | ÅT | ÅT |

DATUM 2006-03-17 ANSVARIG Åsa Thorsson

# LANDSTINGET HALLAND
## LANDSTINGSFASTIGHETER
SÖDERBO

PLAN 08 SKALA 1:50 (A1) 1:100 (A3)

| FASTIGHET | BYGGNAD | PLAN | HUSDEL | RITNINGSNUMMER | BET |
|---|---|---|---|---|---|
| 003 | 114 | 08 | 00 | A030:012 | |

XREF: K:\61000-69\61010\05382\arbetsfiler\A-RITNING\STAMPEL.dwg K:\61000-69\61010\05382\arbetsfiler\A-RITNING\A030012.dwg

LAGER: c:\POINTS.Ofg\POINTS.Pm

PLOT: 2007-11-21 14:10:5 K:\61000-69\61010\05382\arbetsfiler\A-RITNING\A030012.dwg CREACON HKAB