SÖDERBO NR 9

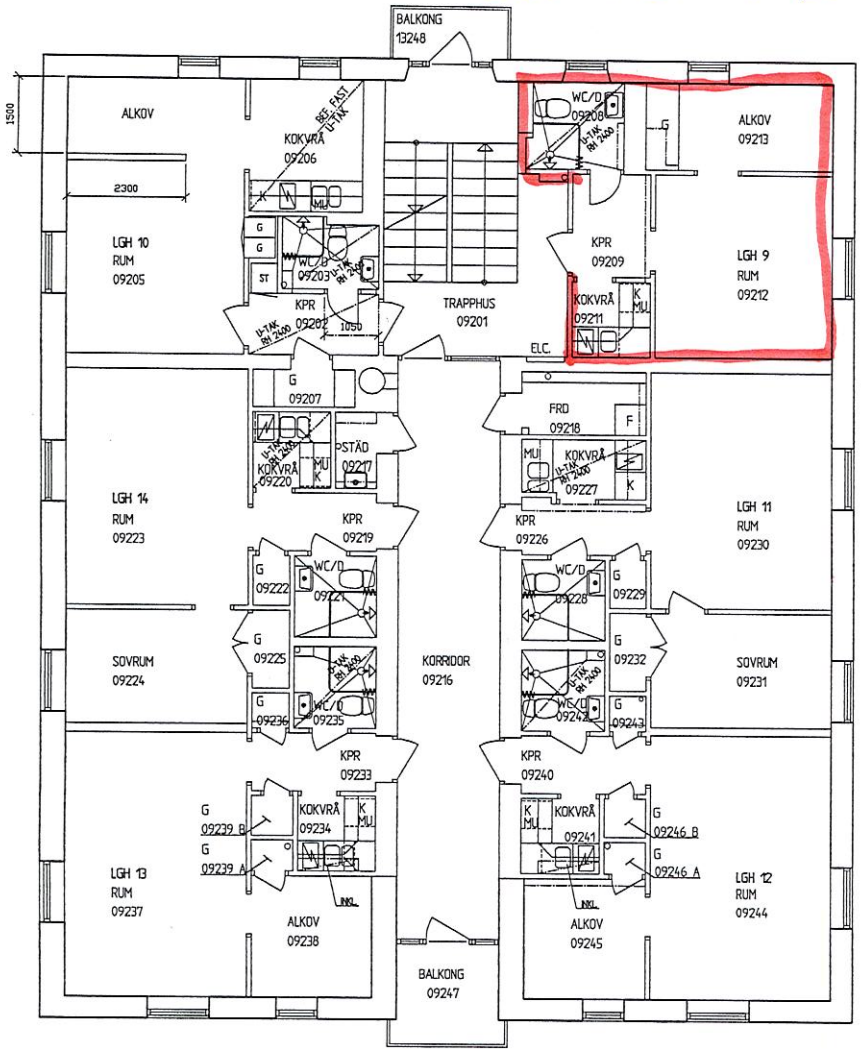

	RELATIONSHANDLING	01234	ÅT	2007-07-02
RET	ÄNDRINGEN AVSER	PROJEKT NR	SIGN	DATUM

LOKALISERINGSFIGUR/-ERSÄTTAR

PROJEKTÖR
CREACON HKAB
BOX 505 – Kurt Ödegårds Väg 81, 301 80 HALMSTAD
TELEFON: 035-10 03 00, TELEFAX: 035-21 09 81

PROJEKT NR	GRANSKAD AV	HANDLÄGGARE
01234-015	ÅT	ÅT

DATUM 2006-03-17 ANSVARIG Åsa Thorsson

LANDSTINGET HALLAND
LANDSTINGSFASTIGHETER
SÖDERBO

PLAN 09 SKALA 150 (A1) 1:300 (A3)

FASTIGHET	SYSTEMAD	PLAN	NUMRERING	RITNINGSNUMMER	I MET
003	114	09	00	A030:013	

CREACON HKAB

PLOTT: 2007-11-21 kl. 10:14 K:\LA1000-179\LA1010\US302\2-relation\X-RITTEF\A030013.dwg

REF: K:\LA1000-179\LA1010\US302\2-relation\X-RITTEF\STAMPLI.dwg K:\LA1000-179\LA1010\US302\2-relation\X-RITNY\XXXXXXV.dwg

LAGER: c:\POINTS.0\g\POINTS.pm