SÖDERBO NR 3

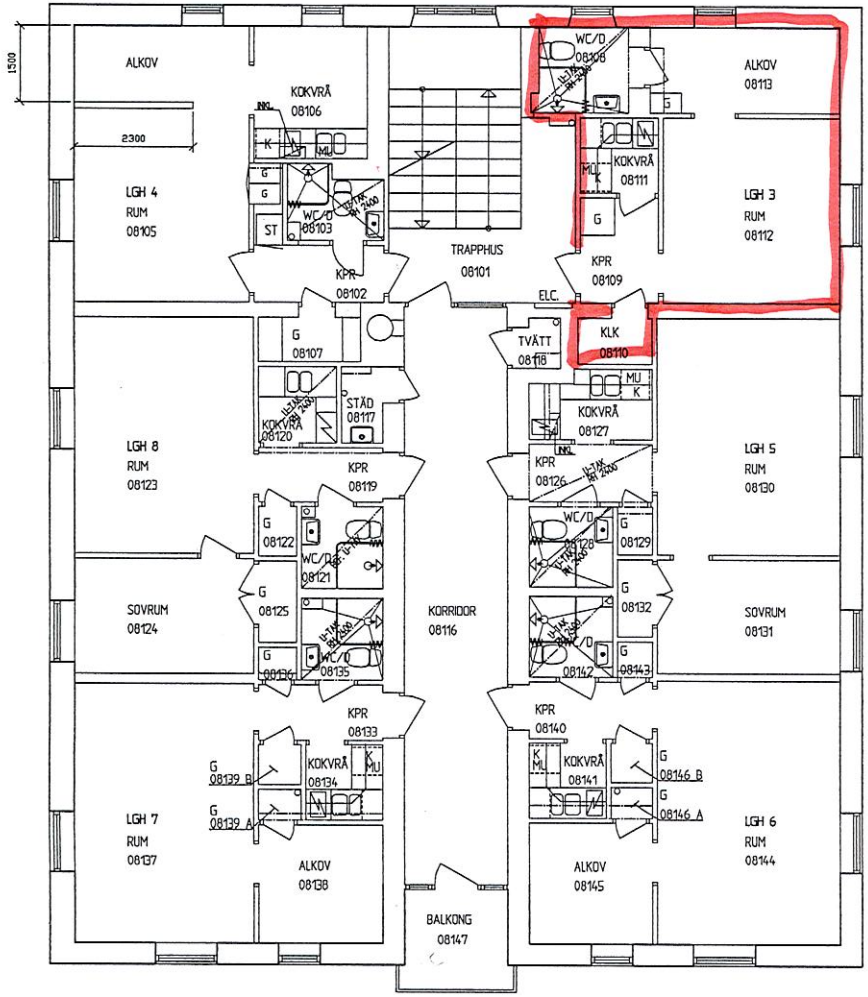

	RELATIONSHANDLING	01234	ÅT	2007-07-02
MCT	ÄNDRINGEN AVSER	PROJEKT NR	SIGN	DATUM

LOKALISERINGSSKISS/-SECTION

PROJEKTÖR
CREACON HGAB
BOX 505 – Kyl 30:2 Vägs 81, 301 80 HALMSTAD
TELEFON: 035-18 03 00, TELEFAX: 035-21 09 81

PROJEKT NR 01234-015	GRANSKAD AV ÅT	HANDLÄGGARE ÅT
DATUM 2006-03-17	ANTAVARE Åsa Thorsson	

LANDSTINGET HALLAND
LANDSTINGSFASTIGHETER
SÖDERBO

PLAN 08 SKALA 150 (A4) 1:100 (A3)

FASTIGHET	BYGGNAD	PLAN	AVSNITT	ANTIKVARISKT NR	SET
003	114	08	00	A030:012	

CREACON HGAB
PLOT: 2007-11-21 kl. 10:15 K:\61000-49\61010\05362\2-relation\A-RITNING\F30012.dwg

XREF: K:\61000-49\61010\05362\2-relation\A-RITNING\STANPEL.dwg K:\61000-49\61010\05362\2-relation\A-RITNING\XXPS8014.dwg

LAGER: c:\POINTS\Dig\POINTS.pm